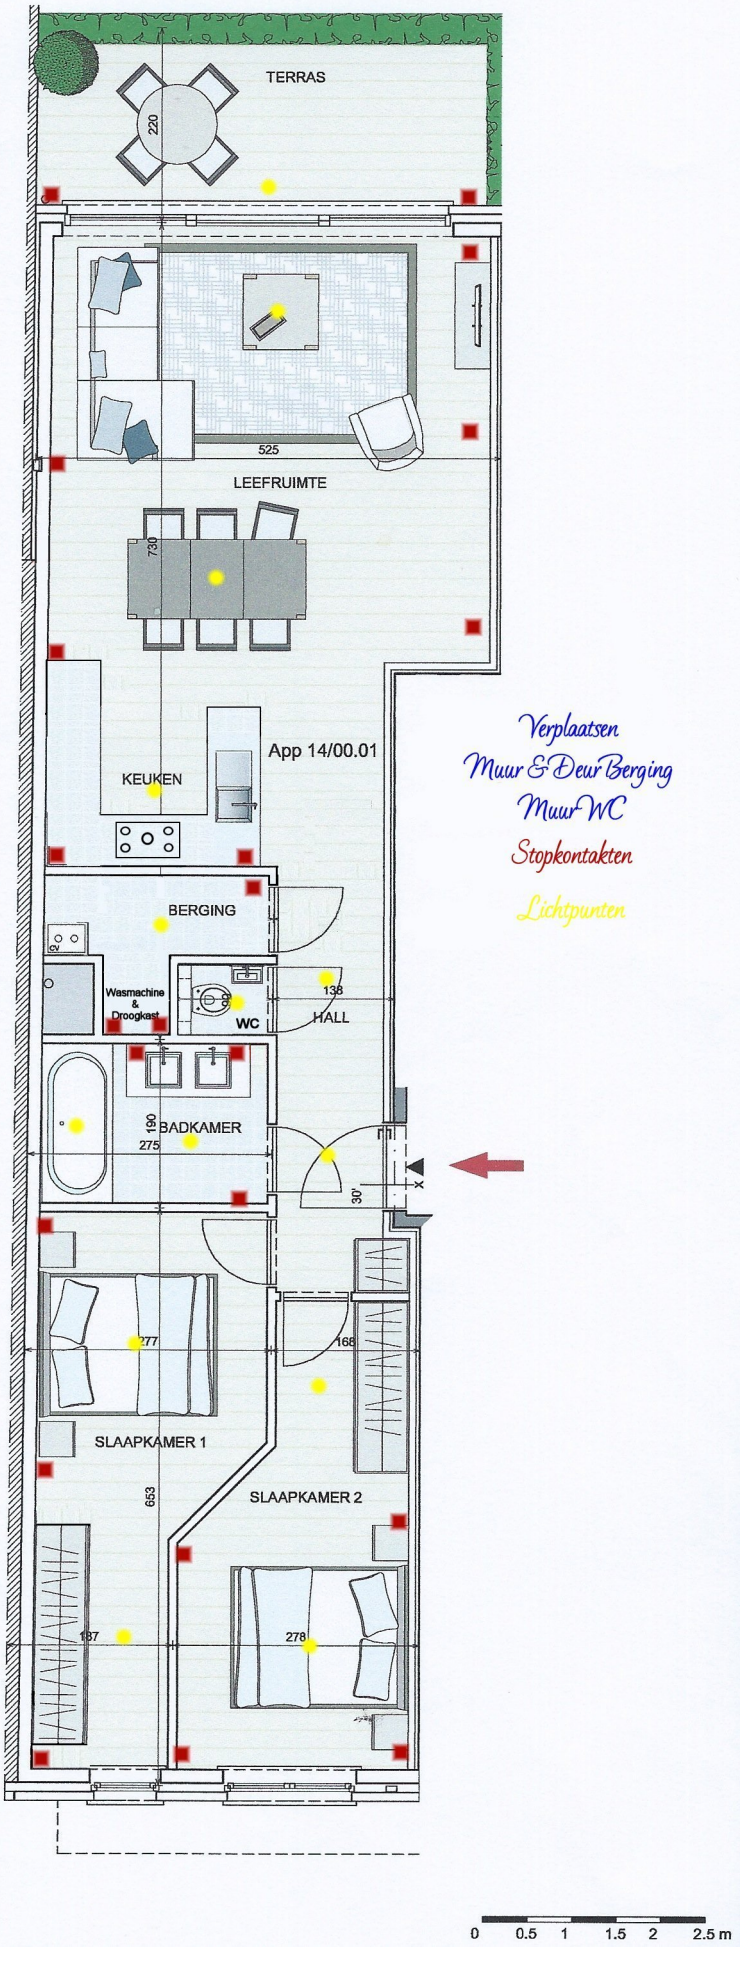

TERRAS
220
525
LEEFRUIMTE
730
App 14/00.01
KEUKEN
BERGING
cv
Wasmachine
&
Droogkast
WC
138
HALL
190
BADKAMER
275
30'
277
168
SLAAPKAMER 1
653
SLAAPKAMER 2
187
278
Verplaatsen
Muur & Deur Berging
Muur WC
Stopkontakten
Lichtpunten
0
0.5
1
1.5
2
2.5 m